

風防室：エアテント（MQ462＋MQS242）配置図

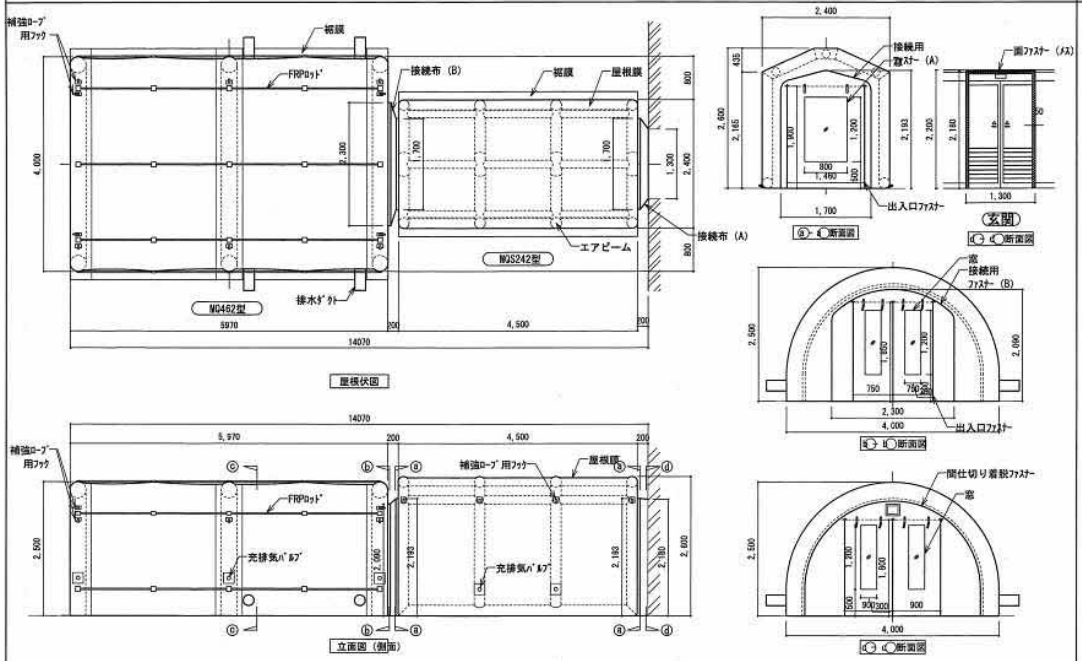


風防室：エアテント（MQ462＋MQS242）配置図

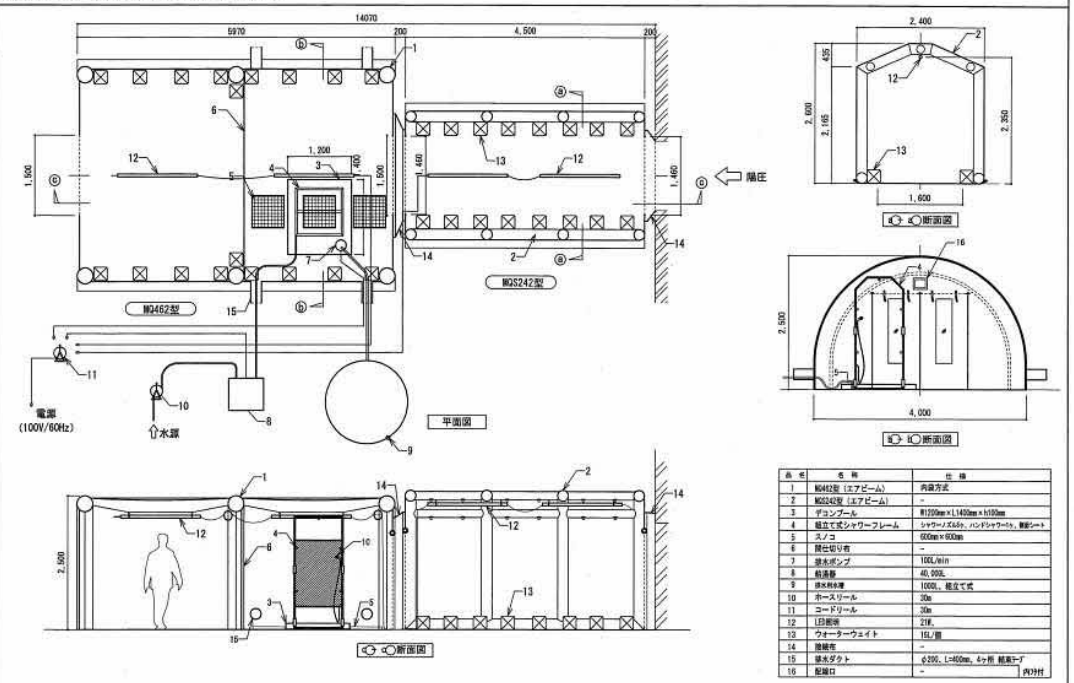

番号	名称	仕様
1	MQ462型（エアビーム）	内袋方式
2	MQS242型（エアビーム）	-
3	デュンプール	W1200mm×L1400mm×h100mm
4	組立て式シャワーフレーム	シャワーノズル6ヶ、ハンドシャワーセット、雑排シート
5	スノコ	600mm×600mm
6	間仕切り布	-
7	排水ポンプ	100L/min
8	給油器	40,000L
9	排水貯水槽	1000L、組立て式
10	ホースリール	30m
11	コードリール	30m
13	ウォーターウェイト	15L/個
14	接続布	-
15	排水ダクト	φ200、L=400mm、4ヶ所 給油ロープ
16	配線口	- 内3ヶ所


風防室：MQ462型　形状図

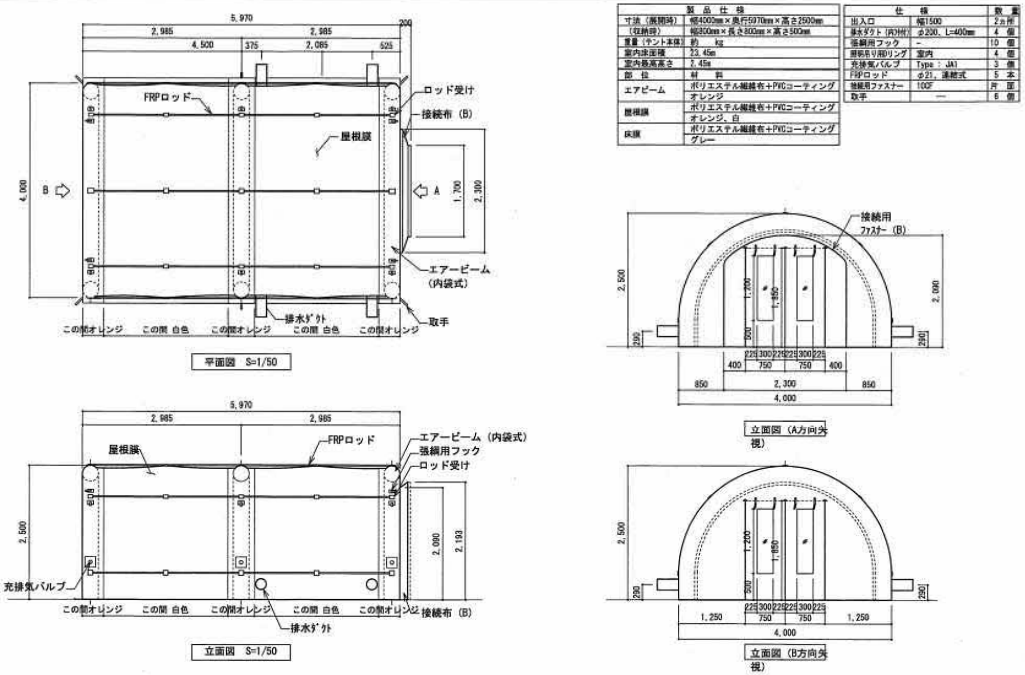

製品仕様	
寸法（展開時）	幅4000mm×奥行5970mm×高さ2500mm
（収納時）	幅830mm×長さ800mm×高さ500mm
重量（テント本体）	約　kg
室内最高高さ	2.45m
部位	材料
エアビーム	ポリエステル繊維布＋PVCコーティング オレンジ
屋根膜	ポリエステル繊維布＋PVCコーティング オレンジ、白
床膜	ポリエステル繊維布＋PVCコーティング グレー

仕様		数量
出入口	幅1500	2カ所
排水ダクト（内カバー）	φ200、L=400mm	4 個
強補用フック	-	10 個
排気弁用リング	室内	4 個
充排気バルブ	Type：JA1	3 個
FRPロッド	φ21、連結式	5 本
強補用ファスナー	100F	片 面
取手	—	6 個

風防室：MQS-242型　形状図

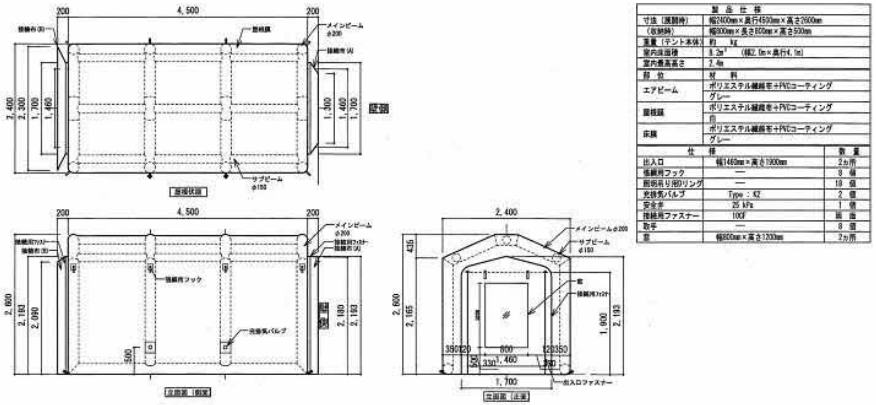

製品仕様	
（収納時）	幅830mm×長さ850mm×高さ550mm
重量（テント本体）	約　kg
室内最高高さ	2.4m
部位	材料
エアビーム	ポリエステル繊維布＋PVCコーティング グレー
屋根膜	ポリエステル繊維布＋PVCコーティング 白
床膜	ポリエステル繊維布＋PVCコーティング グレー

仕様		数量
出入口	幅1460mm×高さ1900mm	2カ所
強補用フック	—	8 個
排気弁用リング	—	19 個
充排気バルブ	Type：K2	2 個
安全弁	25 kPa	1 個
強補用ファスナー	100F	前 面
取手	—	8 個
窓	幅600mm×高さ1200mm	2カ所

竣工図
2014年 8月31日
株式会社 山下設計


株式会社 山下設計 YAMASHITA SEKKEI INC. ARCHITECTS,ENGINEERS & CONSULTANTS.	実務／番号	記名	捺印	監督	検図	納品検査	訂正
	代表設計者 一級建築士 第281622号	大林　真琴					
	担当設計者 一級建築士 第306490号	山中　隆史		一級建築士 第348191号	山口　直希		

特記

玄海町特別養護老人ホーム「玄海園」
放射線防護対策改修工事

図面内容	風防室　詳細図１（参考図）	図面番号	1601
縮尺	A1:1/50 A3:1/100	区分	建築意匠図

風防室：エアテント（DTS-2）配置図/形状図

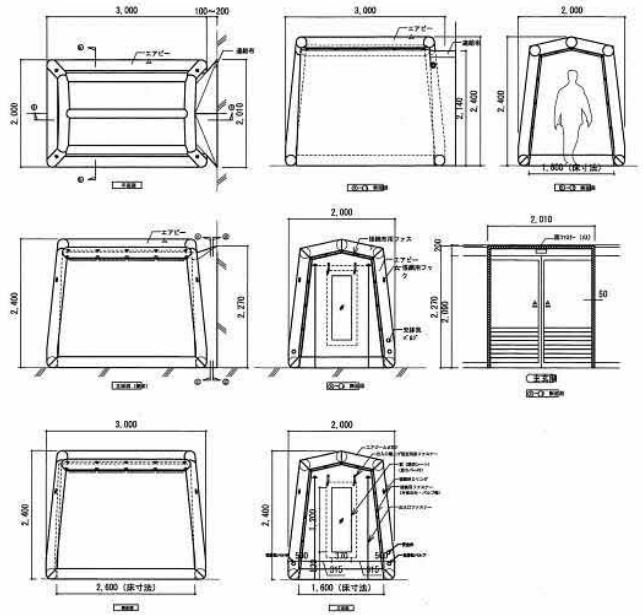

製品仕様	
寸法（展開時）	幅2000mm×奥行3000mm×高さ2400mm
（収納時）	幅750mm×長さ1000mm×高さ400mm
重量（テント本体）	32.0kg
室内床面積	4.16m²（幅1.6m×奥行2.6m）
室内最高高さ	2.15m

部位	材料
エアビーム	ポリエステル繊維布+PVCコーティング グレー
屋根膜	ポリエステル繊維布+PVCコーティング レッド
床膜	ポリエステル繊維布+PVCコーティング グレー
窓フィルム	PVC軟質 透明、厚み0.3mm

仕様		数量
出入口	幅1000	2ヵ所
採光窓	370×1200、底カバー付	2ヵ所
張綱用Dリング	25mm	4 個
屋根吊り用Dリング	25mm	2 個
空気バルブ	Type：K2	2 個
安全弁	25 kPa	1 個
接続布	10CF	片 側

竣工図
2014年 8月31日
株式会社 山下設計

株式会社 山下設計
YAMASHITA SEKKEI INC.
ARCHITECTS, ENGINEERS & CONSULTANTS

	資格／登号	記名	捺印
代表設計者	一級建築士 第261622号	大林 真琴	
担当設計者	一級建築士 第308460号	山中 隆史	

製図	検図	納品検査
一級建築士 第346191号 山口 直希		

訂正

特記

玄海町特別養護老人ホーム「玄海園」
放射線防護対策改修工事

図面内容：風防室 詳細図２（参考図）
縮尺：A1:1/50 A3:1/100
図面番号：1602
区分：建築意匠図